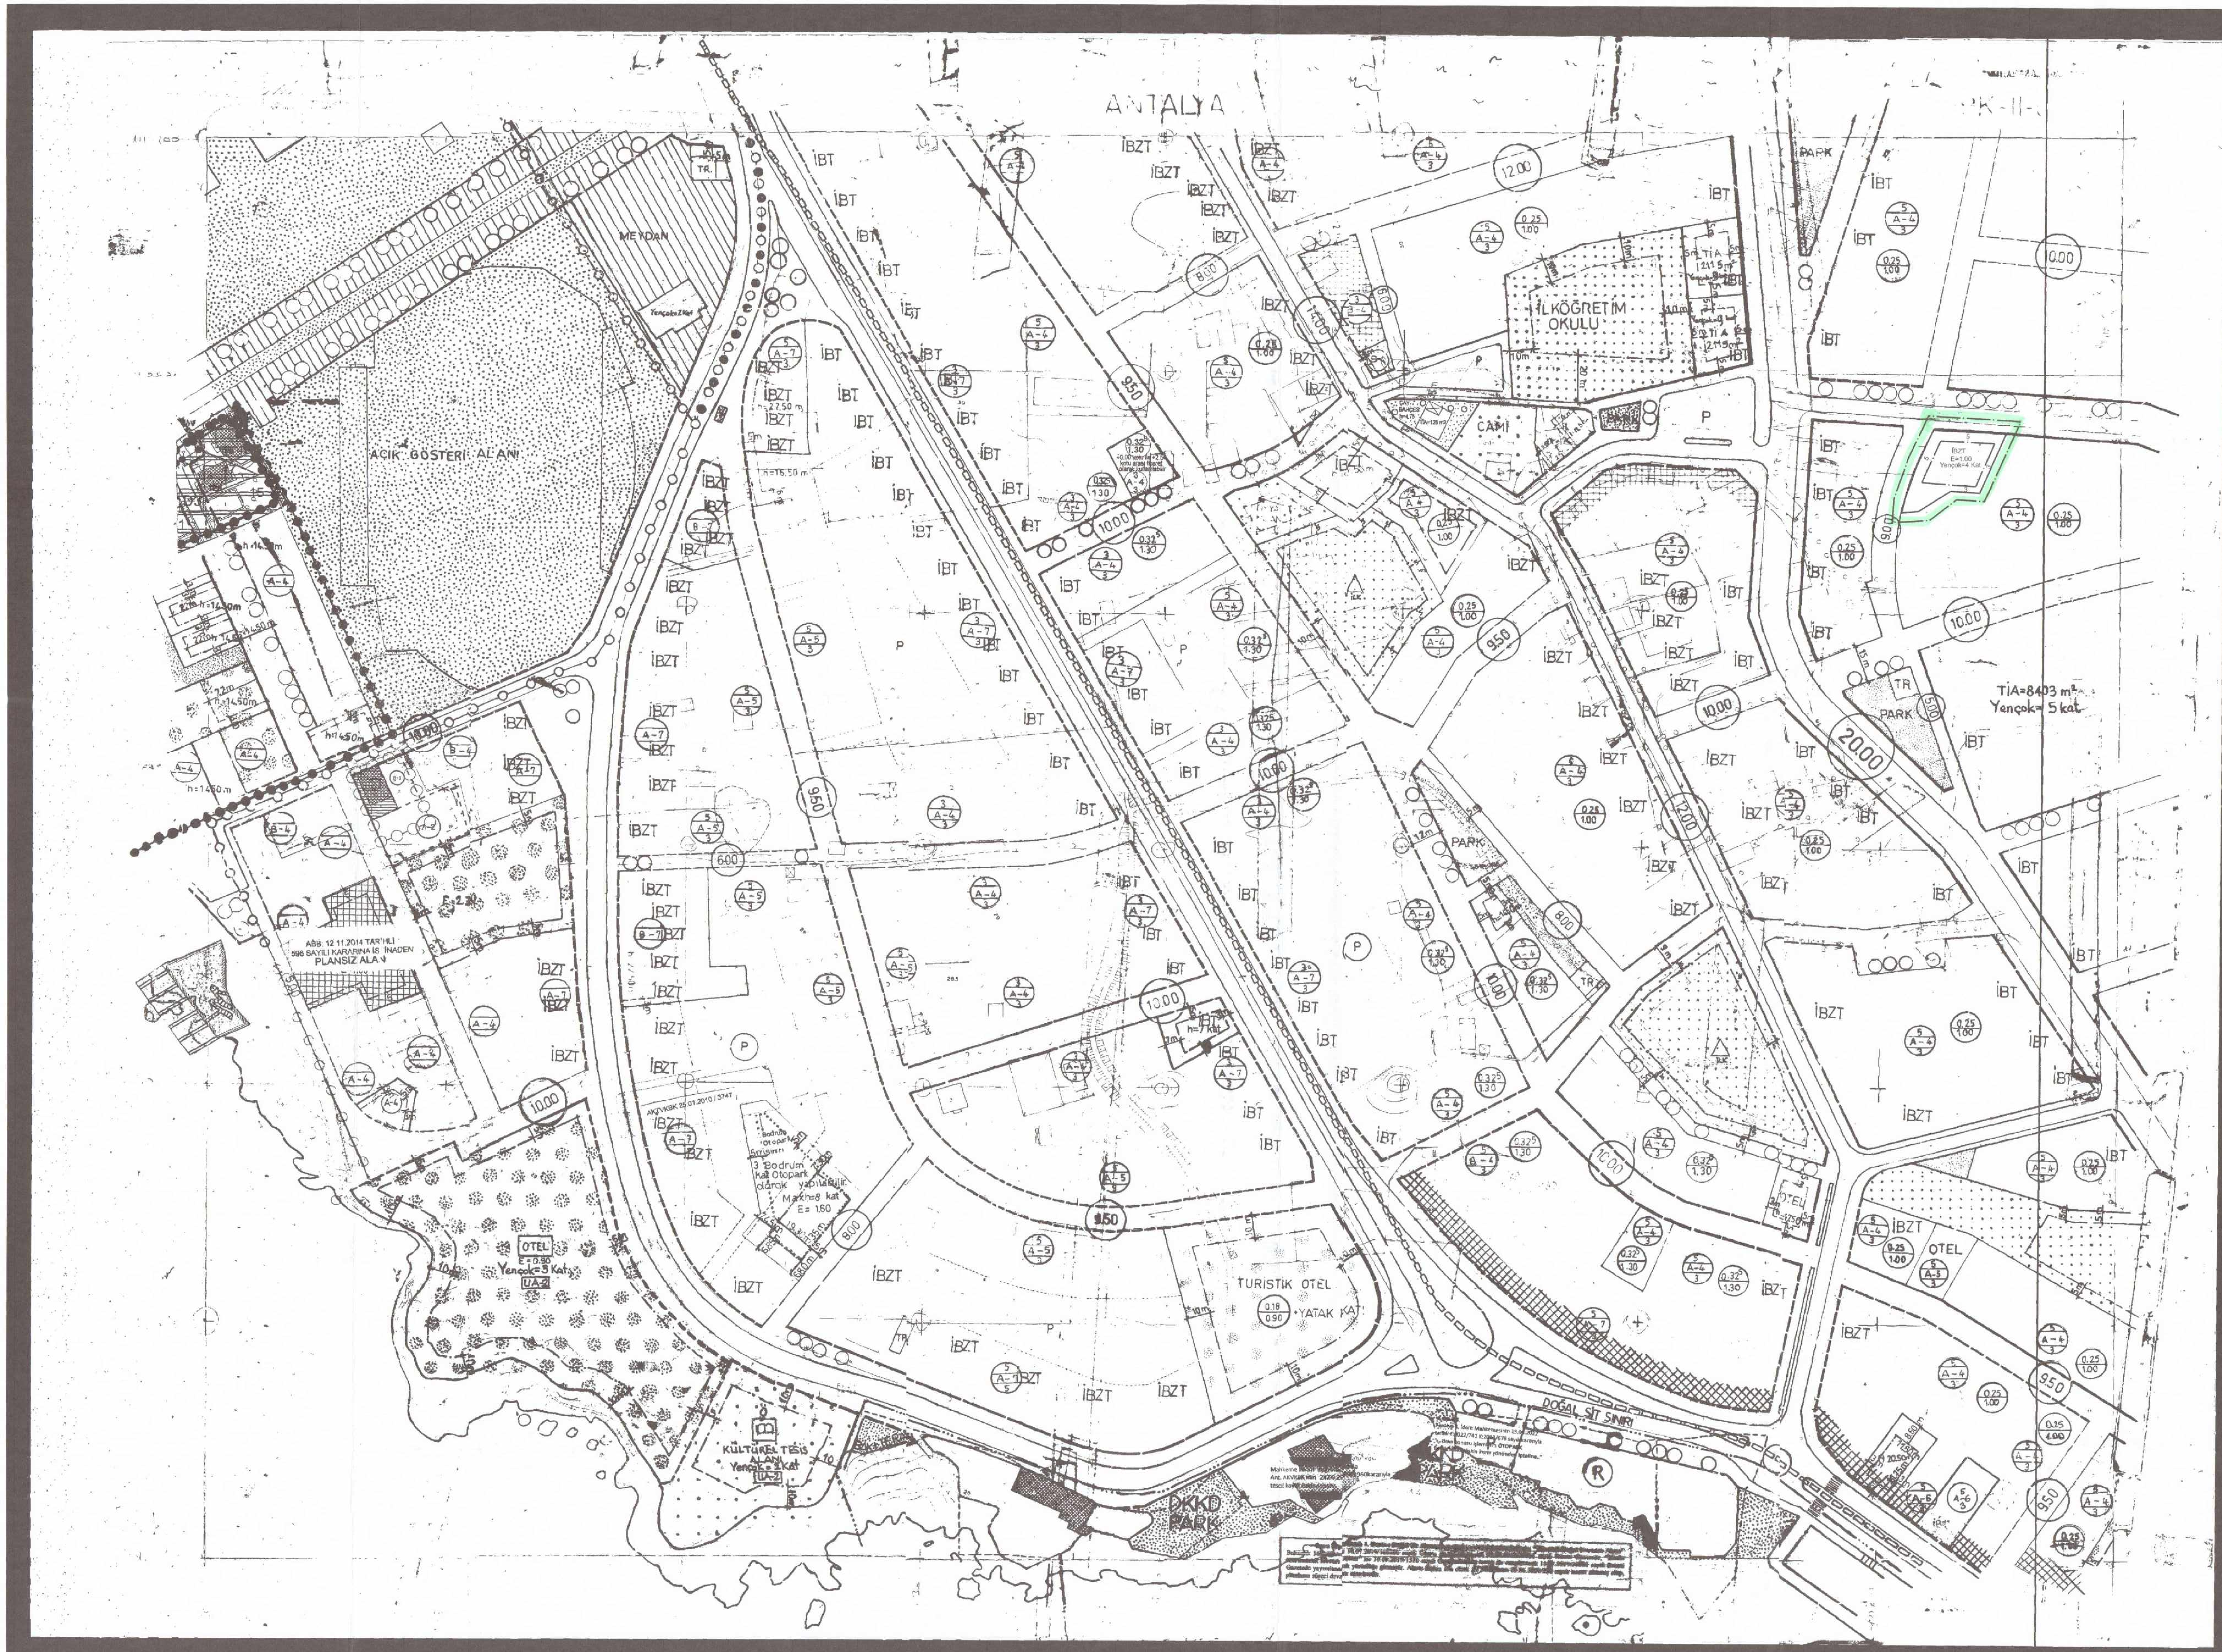

PLAN ADI

ANTALYA (BÜYÜKŞEHİR) MURATPAŞA BELEDİYESİ
ZERDALİLİK MAHALLESİ 62 ADA 145 PARSEL
1/1000 ÖLÇEKLİ UYGULAMA İMAR PLANI DEĞİŞİKLİĞİ

PAFTA ADI 19K_IIc

PİN:

TMMOB Şehir Plancıları Odası — KAYDEDİLMİŞTİR — MD Tarihi: 24.03.2025 — Proje Kayıt No: 07-2025-042

Hazırlayan

PATARA PLAN PROJE Sanayi ve Ticaret Ltd. Şti.

A Grubu Plancı

SEÇİL GÖL
A GRUBU
ŞEHİR VE BÖLGE PLANLAMACI
Kalekapı V.D. 126 916 185 32

Muratpaşa Belediye Meclisinin 06.03.2025 Gün ve 80 Sayılı

Emre VURAL
Hrt. Yük. Mühendisi
Muratpaşa Belediyesi
Plan ve Proje Müdürü

Emel UYGUN BOLTEN
Belediye Başkan Yardımcısı

Antalya İli, Muratpaşa İlçe Belediyesi'nin 06.03.25 Gün ve 80 Sayılı Belediye Meclis Kararı ile Uygun bulunan/~~Reddedilen~~ 1/1000 Ölçekli Uygulama İmar Planı/Değişikliği, 5216 Sayılı yasanın 7b ve14. Maddeleri uyarınca Antalya Büyükşehir Belediye Meclisi'nin 16.06.25 gün ve 513 Sayılı kararı ile aynen/~~değiştirilerek~~ onandı.

Antalya Büyükşehir Belediyesi
İmar ve Şehircilik Dairesi Başkanlığı

Hüseyin Kamil TOK
V. Şehir Plancısı

Muhammed ULUŞAN
Antalya Büyükşehir Belediyesi
Planlama Şube Müdürü V.
Şehir Plancısı

Hüsamettin ELMAS
İmar ve Şehircilik Dairesi Başkanı

Serkan TEMUÇİN
Genel Sekreter Yardımcısı

Av. Cansel TUNCER
Genel Sekreter

Muhittin BÖCEK
Büyükşehir Belediye Başkanı

19K_IIa	19K_IIb	19L_Ia
19K_IId	19K_IIc	19K_Id
	19K_IIIb	19L_IVa

N

1000

ÖLÇEK:1/1000

LEJANT

SINIRLAR

PLAN DEĞİŞİKLİĞİ ONAMA SINIRI

İBZT — İBZT (İSTEĞE BAĞLI ZEMİN KAT TİCARET)